


Flächenübersicht nach Wohnflächenverordnung			
Allgemein		Flächen nach WoFIV	Berechnungsregel
Nummer	Name		
101	Flur	F: 5.49 m ²	
102	Gewerbe 1	F: 22.75 m ²	
103	Gewerbe 2	F: 23.83 m ²	
104	Gewerbe 3	F: 16.52 m ²	
105	Küche	F: 11.17 m ²	
106	WC 1	F: 1.90 m ²	
107	WC 2	F: 2.98 m ²	
		F: 84.64 m ²	

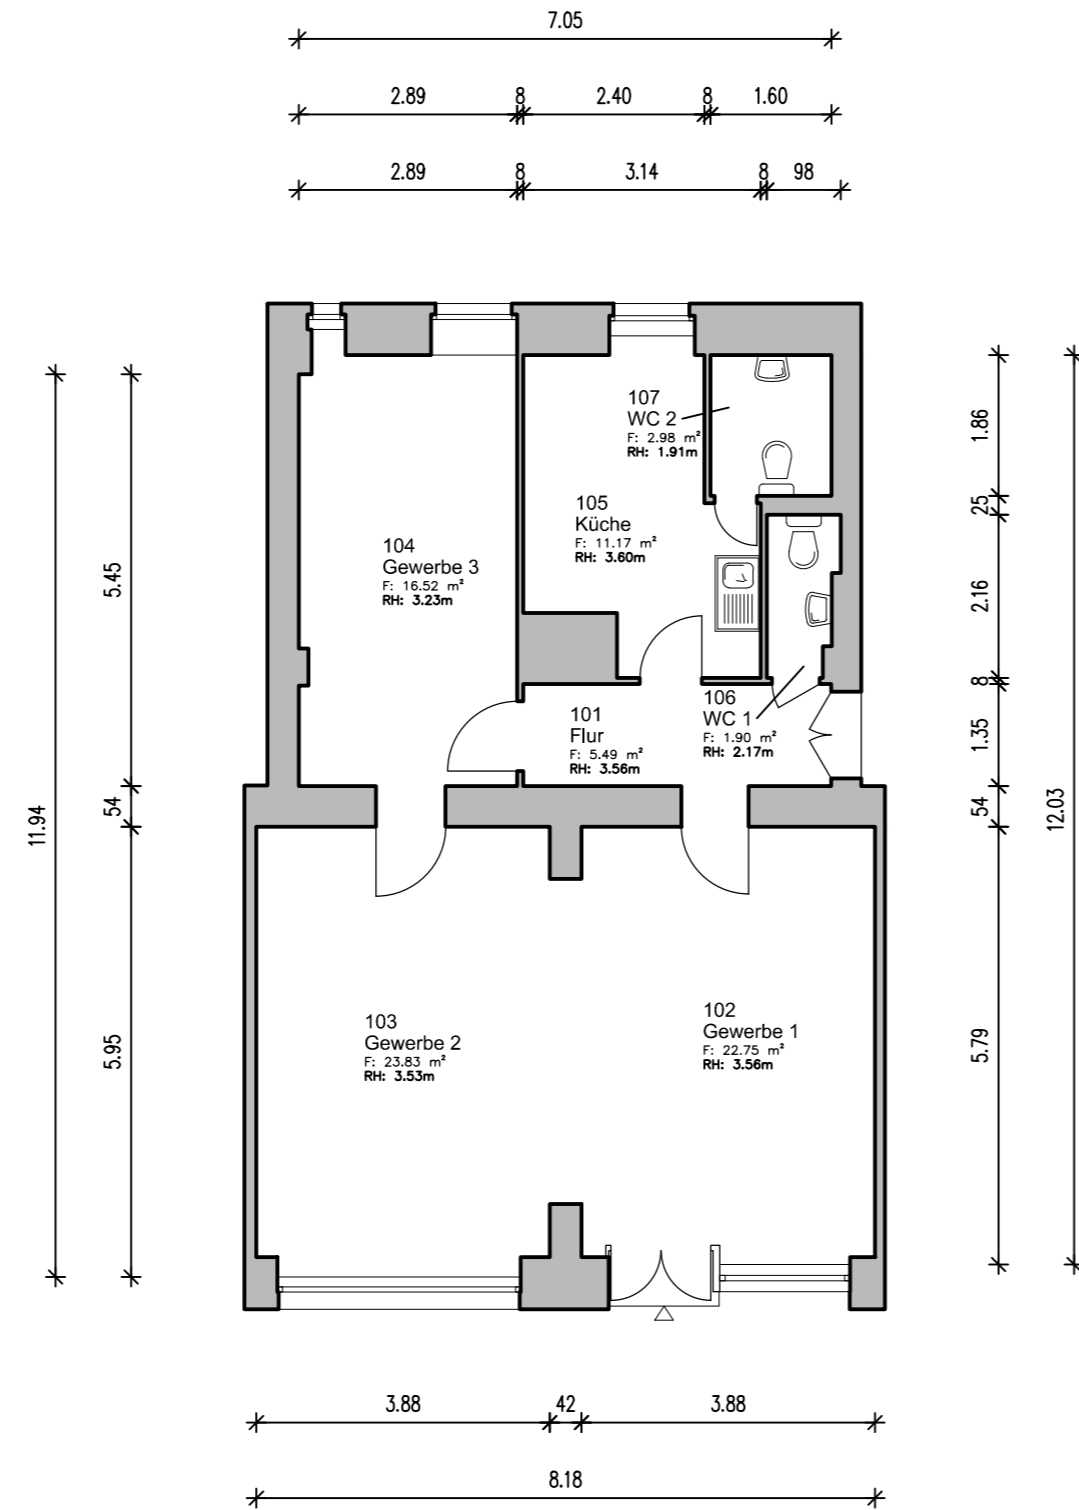

Phase		Bestandsplan	
Objektadresse		Zwinglistraße 5, 5A 10555 Berlin	
Planinhalt		TE 02 (EG)	
Maßstab	1:100	Datum	21.08.2024
Projektnummer	A1252_01	Plan Nr.	TE 02
Blattformat		A2 - 42.0 x 59.4 cm	
		Unterschrift, i.A.	
		 <small>eingetragene Service Marke</small> Horstwalder Str. 77, 12307 Berlin info@cad-kon.com www.cad-kon.com	