



| Flächenübersicht nach Wohnflächenverordnung | | | |
|---|-----------|-------------------------|------------------|
| Allgemein | | Flächen nach WoFIV | Berechnungsregel |
| Nummer | Name | | |
| 101 | Flur | F: 16.64 m ² | |
| 102 | Gewerbe 1 | F: 22.40 m ² | |
| 103 | Küche | F: 12.06 m ² | |
| 104 | Abst.1 | F: 0.76 m ² | |
| 105 | WC | F: 1.46 m ² | |
| 106 | Abst.2 | F: 5.67 m ² | |
| 107 | Gewerbe 2 | F: 19.19 m ² | |
| 108 | Gewerbe 3 | F: 19.59 m ² | |
| | | F: 97.77 m ² | |

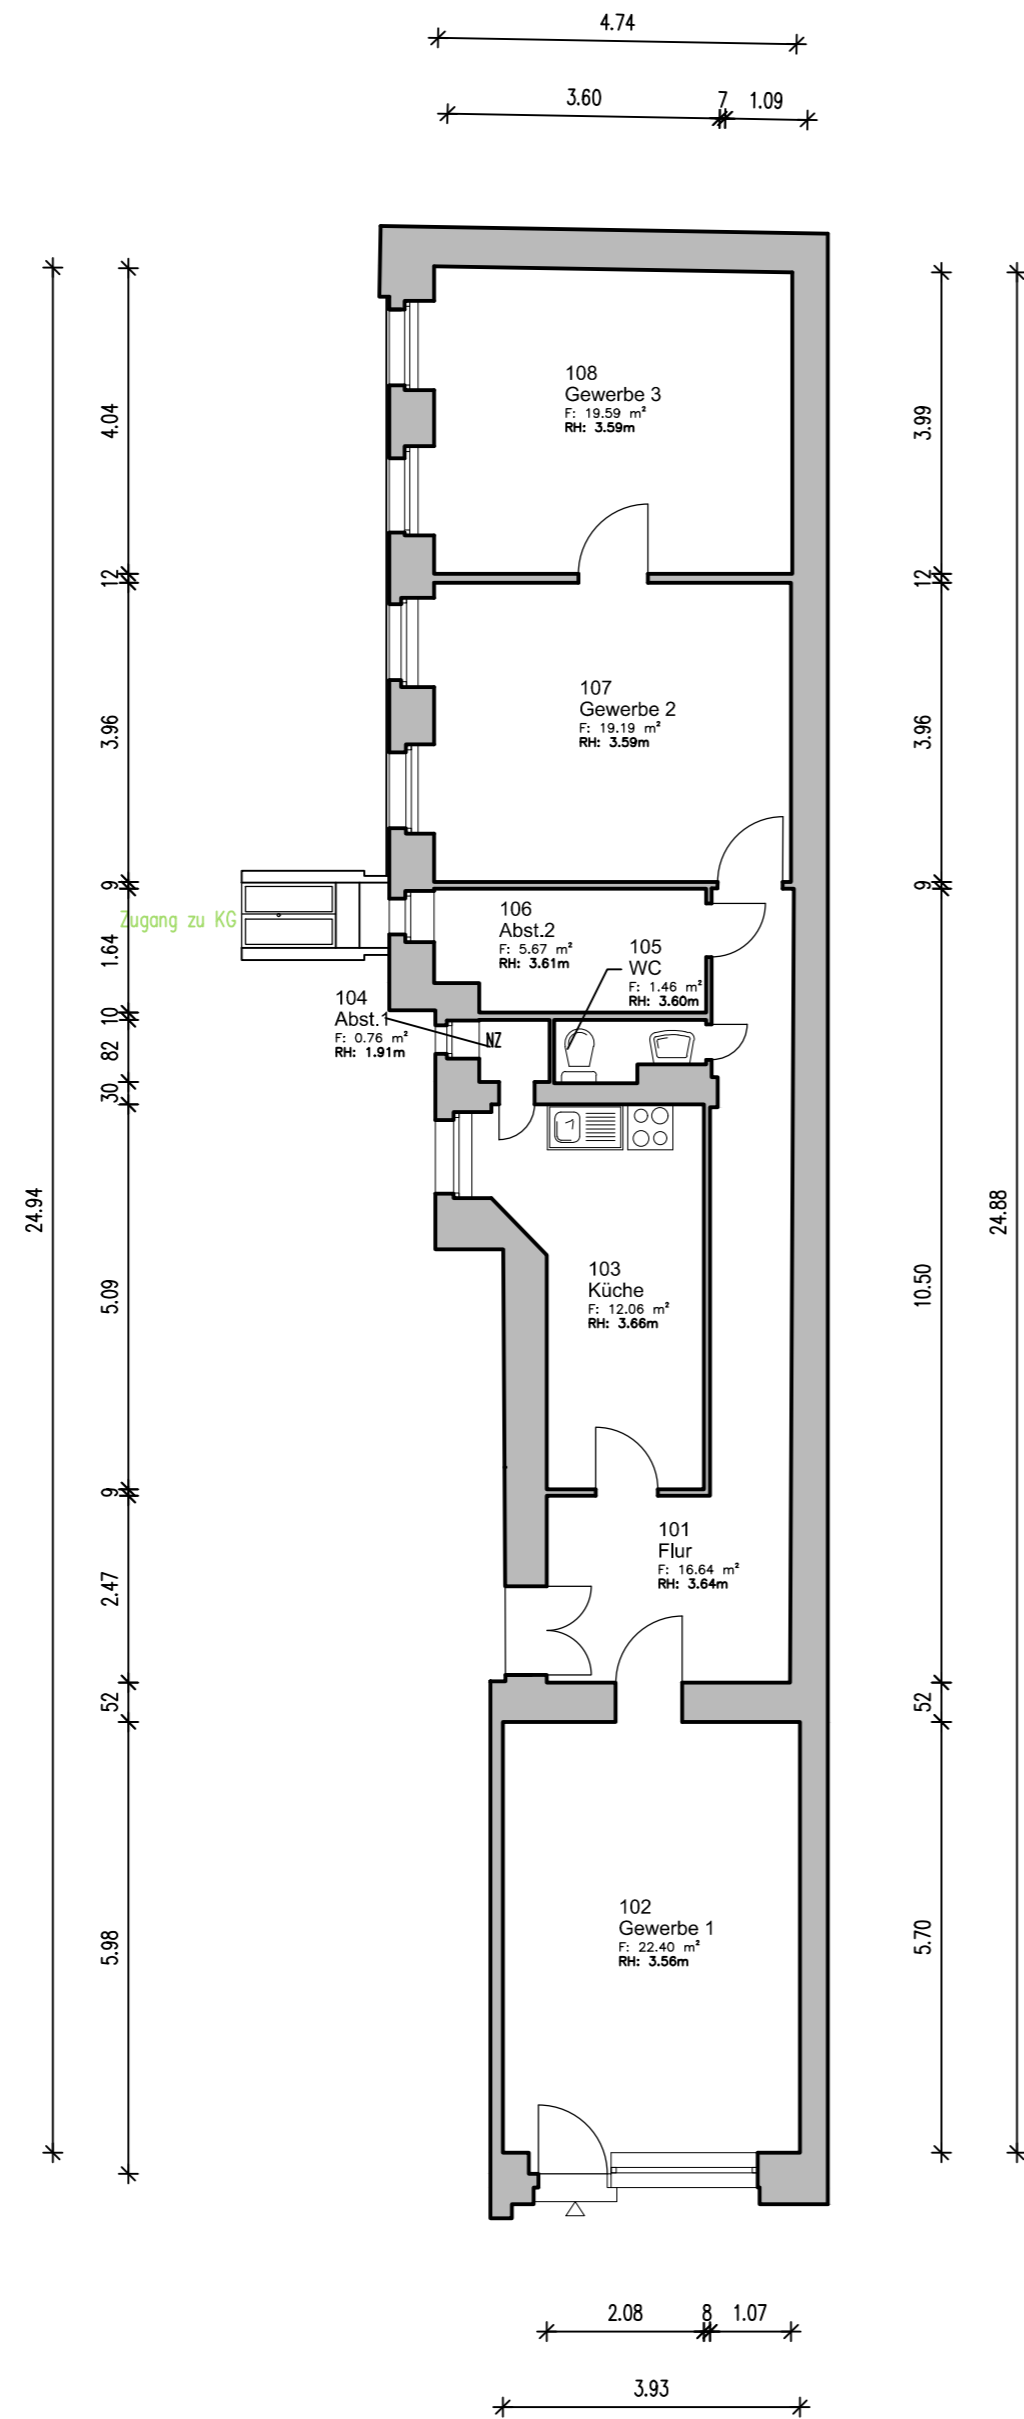

| | | | |
|---------------|----------|---|------------|
| Phase | | Bestandsplan | |
| Objektadresse | | Zwinglistraße 5, 5A 10555 Berlin | |
| Planinhalt | | TE 03 (EG) | |
| Maßstab | 1:100 | Datum | 21.08.2024 |
| Projektnummer | A1252_01 | Plan Nr. | TE 03 |
| Blattformat | | A2 - 42.0 x 59.4 cm | |
| | | Unterschrift, i.A. | |
| | |  <small>eingetragene Service Marke</small> Horstwalder Str. 77, 12307 Berlin info@cad-kon.com www.cad-kon.com | |