



Flächenübersicht nach Wohnflächenverordnung			
Allgemein		Flächen nach WoFIV	Berechnungsregel
Nummer	Name		
301	Flur	F: 6.74 m <sup>2</sup>	
302	Raum 2	F: 11.22 m <sup>2</sup>	
303	Küche	F: 5.04 m <sup>2</sup>	
304	Bad/WC	F: 2.71 m <sup>2</sup>	
305	Raum 1	F: 23.73 m <sup>2</sup>	
306	Balkon	F: 0.69 m <sup>2</sup>	50% angerechnet
		F: 50.13 m <sup>2</sup>	

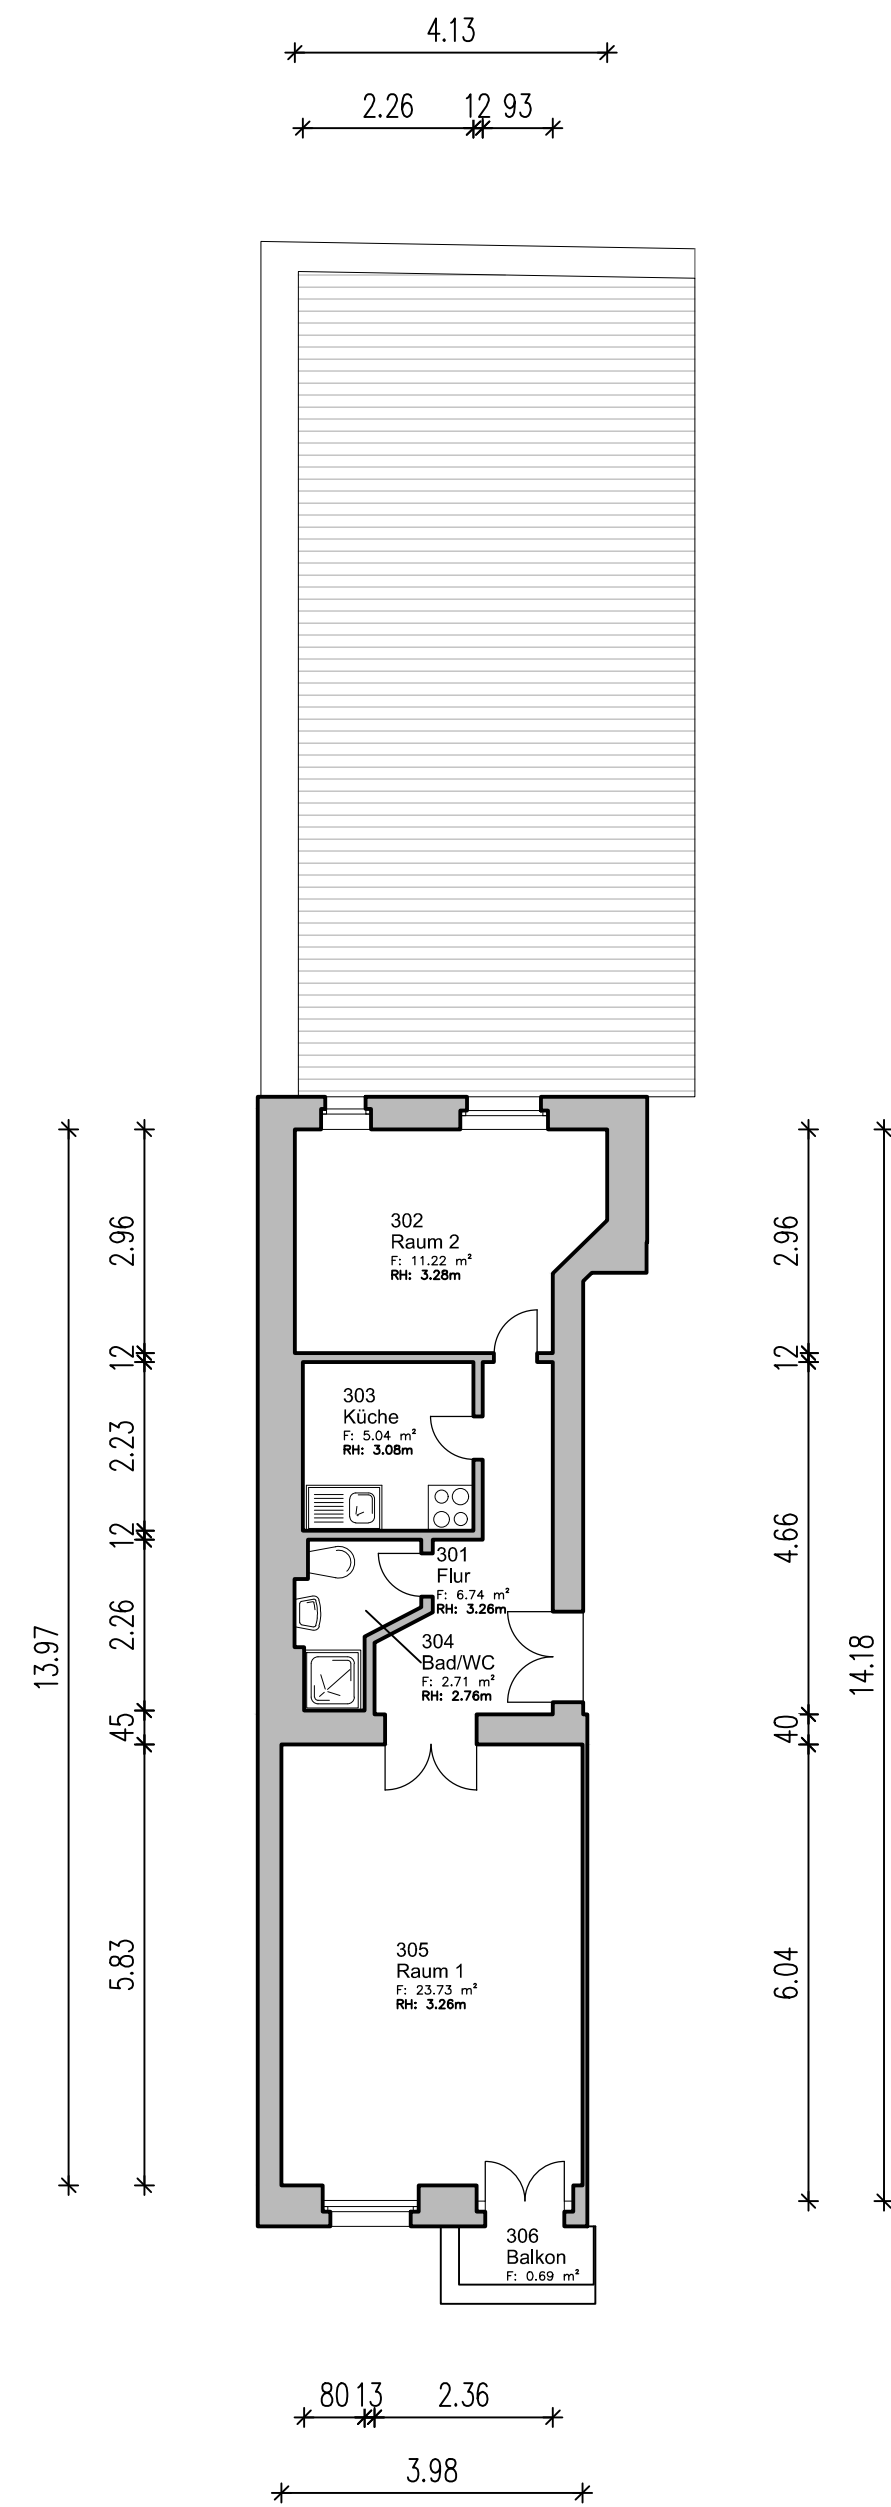

Phase		Bestandsplan	
Objektadresse		Zwinglistraße 5, 5A 10555 Berlin	
Planinhalt		WE 08 (2.0G)	
Maßstab	1:100	Datum	21.08.2024
Projektnummer	A1252_01	Plan Nr.	WE 08
Blattformat		A2 – 42.0 x 59.4 cm	
		Unterschrift, i.A.	
		 <small>eingetragene Service Marke</small> Horstwalder Str. 77, 12307 Berlin info@cad-kon.com   www.cad-kon.com	