



Flächenübersicht nach Wohnflächenverordnung			
Allgemein		Flächen nach WoFIV	Berechnungsregel
Nummer	Name		
501	Küche	F: 6.62 m ²	
502	DU/WC	F: 1.04 m ²	
503	Raum 1	F: 19.22 m ²	
		F: 26.88 m ²	

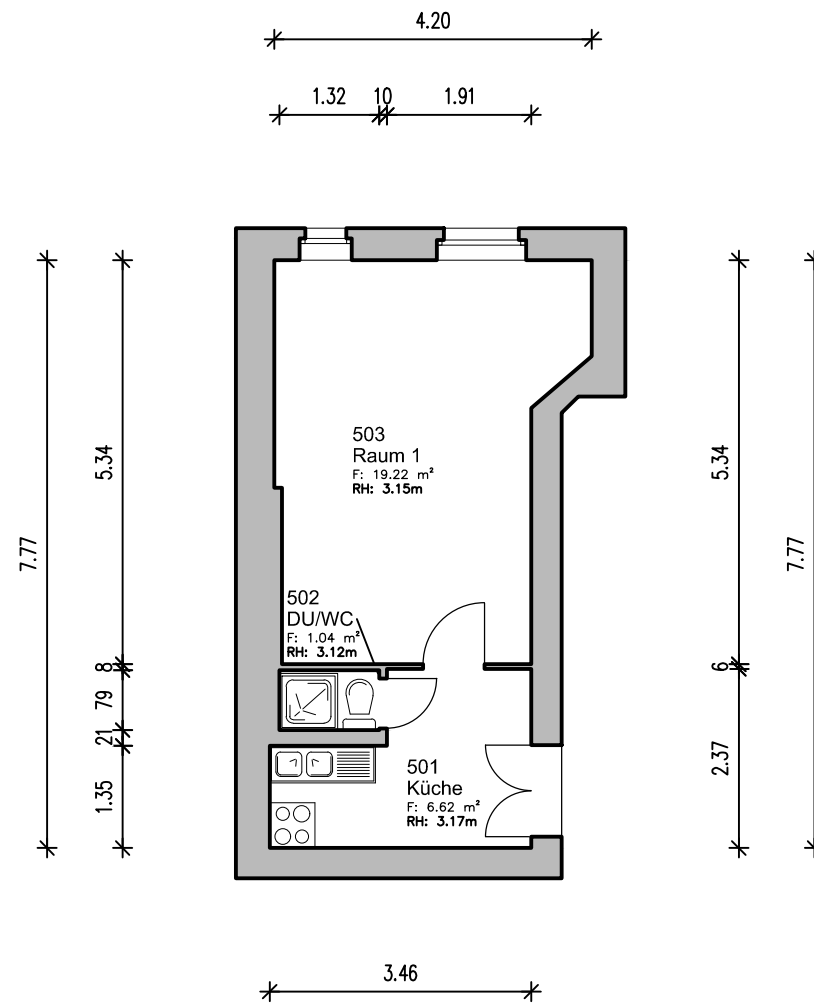

Phase	Bestandsplan		
Objektadresse	Zwinglistraße 5, 5A 10555 Berlin		
Planinhalt	WE 16 (4.0G)		
Maßstab	1:100	Datum	21.08.2024
Projektnummer	A1252_01	Plan Nr.	WE 16
Blattformat	A3 – 29.7 x 42.0 cm		
			Unterschrift, i.A.
			 <small>eingetragene Servicemarke</small> Horstwalder Str. 77, 12307 Berlin info@cad-kon.com www.cad-kon.com